

## 捷智科技股份有限公司

## 設計變更通知

Engineering Change Notice

通纸	11日期	113/08/27	申請單位	機構	文件編號	R24-I-05-03							
機型	型/類型	外罩模組	系統代碼		產品別	■AOI ■SPI □ICT							
通知	印單位	■工程部 ■採	購部 ■業務	系部 ■製造部 ■品保部	通知客	戶: □是 □否							
申請	申請變更的原因												
外罩	置模組新增	曾進出口防塵模約	且孔位	->XL 劣到									
申請	<b>青變更內</b> 容	学說明											
1.	變更的該 如附件該	党明,零部件/組 党明	變更前/後比較	蛟的圖面/照片。									
2.	有關因變	— 愛更後新/舊部件制	<b></b> 科號而影響到	削的文件、材料 BOM 表	、備品/耗材及	部門的管理列表處理							
	說明。												
	如附件部	兒明											
3.	成品、半	卢成品庫存、在發	创在線產品變	變更指令的說明處置。	1								
	□產品2	召回(Return) □成	品/半成品更	[換(Change) □重工(Rew	ork) 口沿用 (Ru	unning Change) □報廢							
	(Scrap) [	]其他(Other)											
	如附件部	兒明											
4.	變更指令	處置的生效時間	引說明。										
	ECN 發作	布時											
5.	預定導力	人變更設備的 cut	in 點										
	ECN 發作	布時											
6.	ECN 會語	義討論紀錄											
	待開會請	<b>美</b>											
7.	工程驗證	登報告(包括:可靠	性測試報告	應用性測試報告等)									
	無												
8.	變更後零	寥部件之產品承記	忍書										
	無		*										
9.	圖面請依	茨 BOM 表至 PDN	1下載										
<u>PS:</u> 3	建立 SAP	時請必須依照 R	D 提供的" 🖫	圖號"輸入至"項目說明	月"欄位 <u>,</u>								
相關	<b></b>	亥:■更新圖面	■產品資料	■材料 BOM 檔 □驗證	登報告 □承認	書 □會議紀錄							

表單編號:JET-R4-01-B

核准:

審查:以外以

申請人:


-1-



## 捷智科技股份有限公司

設計變更通知 Engineering Change Notice

(示意圖)

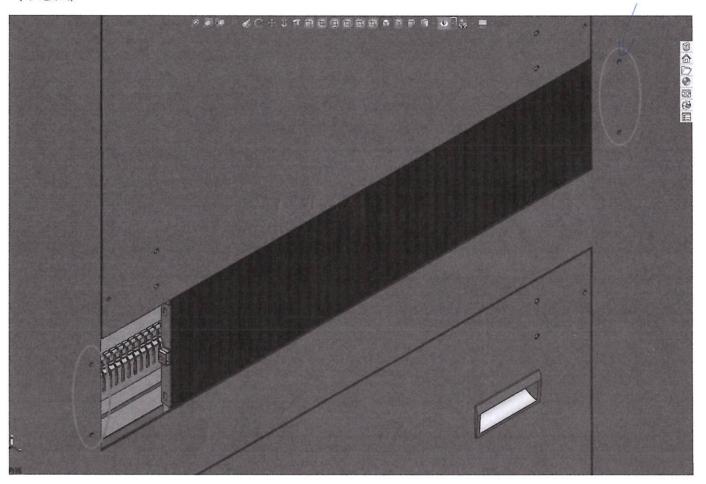

new

## model bom 組織

19	18	17	16	15	14	13	12	11	10	9	8	7	6	S	4	ယ	2	_	項次確認	
																			層網器	
12731012000	12721012000	12471012000	12501012000	12881012200	13921012300	12941012300	12851012200	12861012200	12671012100	12681012100	12741012000	12751012000	12581012100	12611012100	13811012200	13821012200	13521012000	13321012000	SAP料號	
7700D AOI自動光學檢測機 Model Bom	7700 AOI自動光學檢測機 Model Bom	7500DM AOI自動光學檢測機 Model Bom	7500M AOI自動光學檢測機 Model Bom	8850 3DAOI自動光學檢測機 Model Bom	6800XL SPI 錫膏印刷自動光學檢測機 Model Bom	7700XL AOI自動光學檢測機 Model Bom	8800L 3D AOI 光學檢測機 Model Bom	8800DL 3D AOI 光學檢測機 Model Bom	8000L 3DAOI自動光學檢測機 Model Bom	8000DL 3DAOI自動光學檢測機 Model Bom	7700L AOI自動光學檢測機 Model Bom	7700DL AOI自動光學檢測機 Model Bom	7500L AOI自動光學檢測機 Model Bom	7500DL AOI自動光學檢測機 Model Bom	6800L SPI錫膏印刷自動光學檢測機Model Bom	6800DL SPI錫膏印刷自動光學檢測機Model Bom	6500L SPI 錫膏印刷自動光學檢測機 Model Bom	6500DL SPI 錫膏印刷自動光學檢測機 Model Bom	物料名稱	model bom 紀微
組合件	組合件	組合件	組合件	組合件	組合件	組合件	組合件	組合件	組合件	組合件	組合件	組合件	組合件	組合件	組合件	組合件	組合件	組合件	加工方法	
-	-			-			_	-	-	ш			<b></b>		<del></del>		<b></b>	-	數量	

4	4	3	2	圖智	
4 300512851600101	300513921600201	300912851600101	23921601	SAP料號	
伸縮護套框	伸縮護套活動片	一字形防塵套	伸縮護套組	物料名稱	
8800L16-P-001A	6800XL16-P-002A	8800L16-B-001A	6800XL16#01	圖號	新增模組
P	P	В	組合件	加工方法	
		<del></del>		數量	
烤漆黑色 760-505A 國邦	烤漆黑色_760-505A_國邦			處理方法	
				來源	


4	4	w	w	N	9	4	4	3	2	層網
3005852701402	3005852701401	25852705	3005852700102	3005852700101	22852705	3005852701402	3005852701401	25922703	23922703	SAP料號
外罩左右下門_進出口防塵版本	外罩左右下門	外罩模組_進出口防塵版本(鈑金組)	機台母架_軌道加深	機合母架	外罩模组_進出口防塵版本	外罩左右下門_進出口防塵版本	外罩左右下門	外罩模組_進出口防塵版本(鈑金組)	外罩模組_進出口防塵版本	物料名稱
8800L27-P-014B	8800L27-P-014A	8800L27#05	8800L27-P-001B	8800L27-P-001A	8800L27#05	8800L27-P-014B	8800L27-P-014A	6800XL27#03	6800XL27#03	圖號
P	ď	組合件	P	ď	組合件	P	של	組合件	組合件	加工方法
2	43		-	+	<b></b>	2	4	-		數量
烤漆白灰色 49744	<del>跨漆白灰色_49744</del>		烤漆平光黑_760-505A	烤漆平光黑_760-505A		烤漆白灰色_49744	<del>烤漆白灰色_49744</del>			處理方法
		22852701			22852701					來源

2302	2285	2392	139	2392	2285	2392	129	階層 SAP	
23921601	22851601 仲縮	23922703 外罩	921012300 6800	23921601	22851601 仲締	23922703 外罩	941012300 7700	SAP料號 物彩	
伸縮護套組	伸縮護套組	外罩模組_進出口防塵版本	13921012300 6800XL SPI 錫膏印刷自動光學檢測機 Model Bom	伸縮護套組	縮護套紐	外罩模組_進出口防塵版本	12941012300 7700XL AOI自動光學檢測機 Model Bom	物料名稱	修改 model bom 組織
6800XL16#01	8800L16#01	6800XL27#03	l Bom	6800XL16#01	8800L16#01	6800XL27#03		圖號	)om 組織
組合件	組合件	組合件	組合件	組合件	組合件	組合件	組合件	加工方法	
2	5			2	5	_	<del></del>	數量	
								處理方法	
								來源	